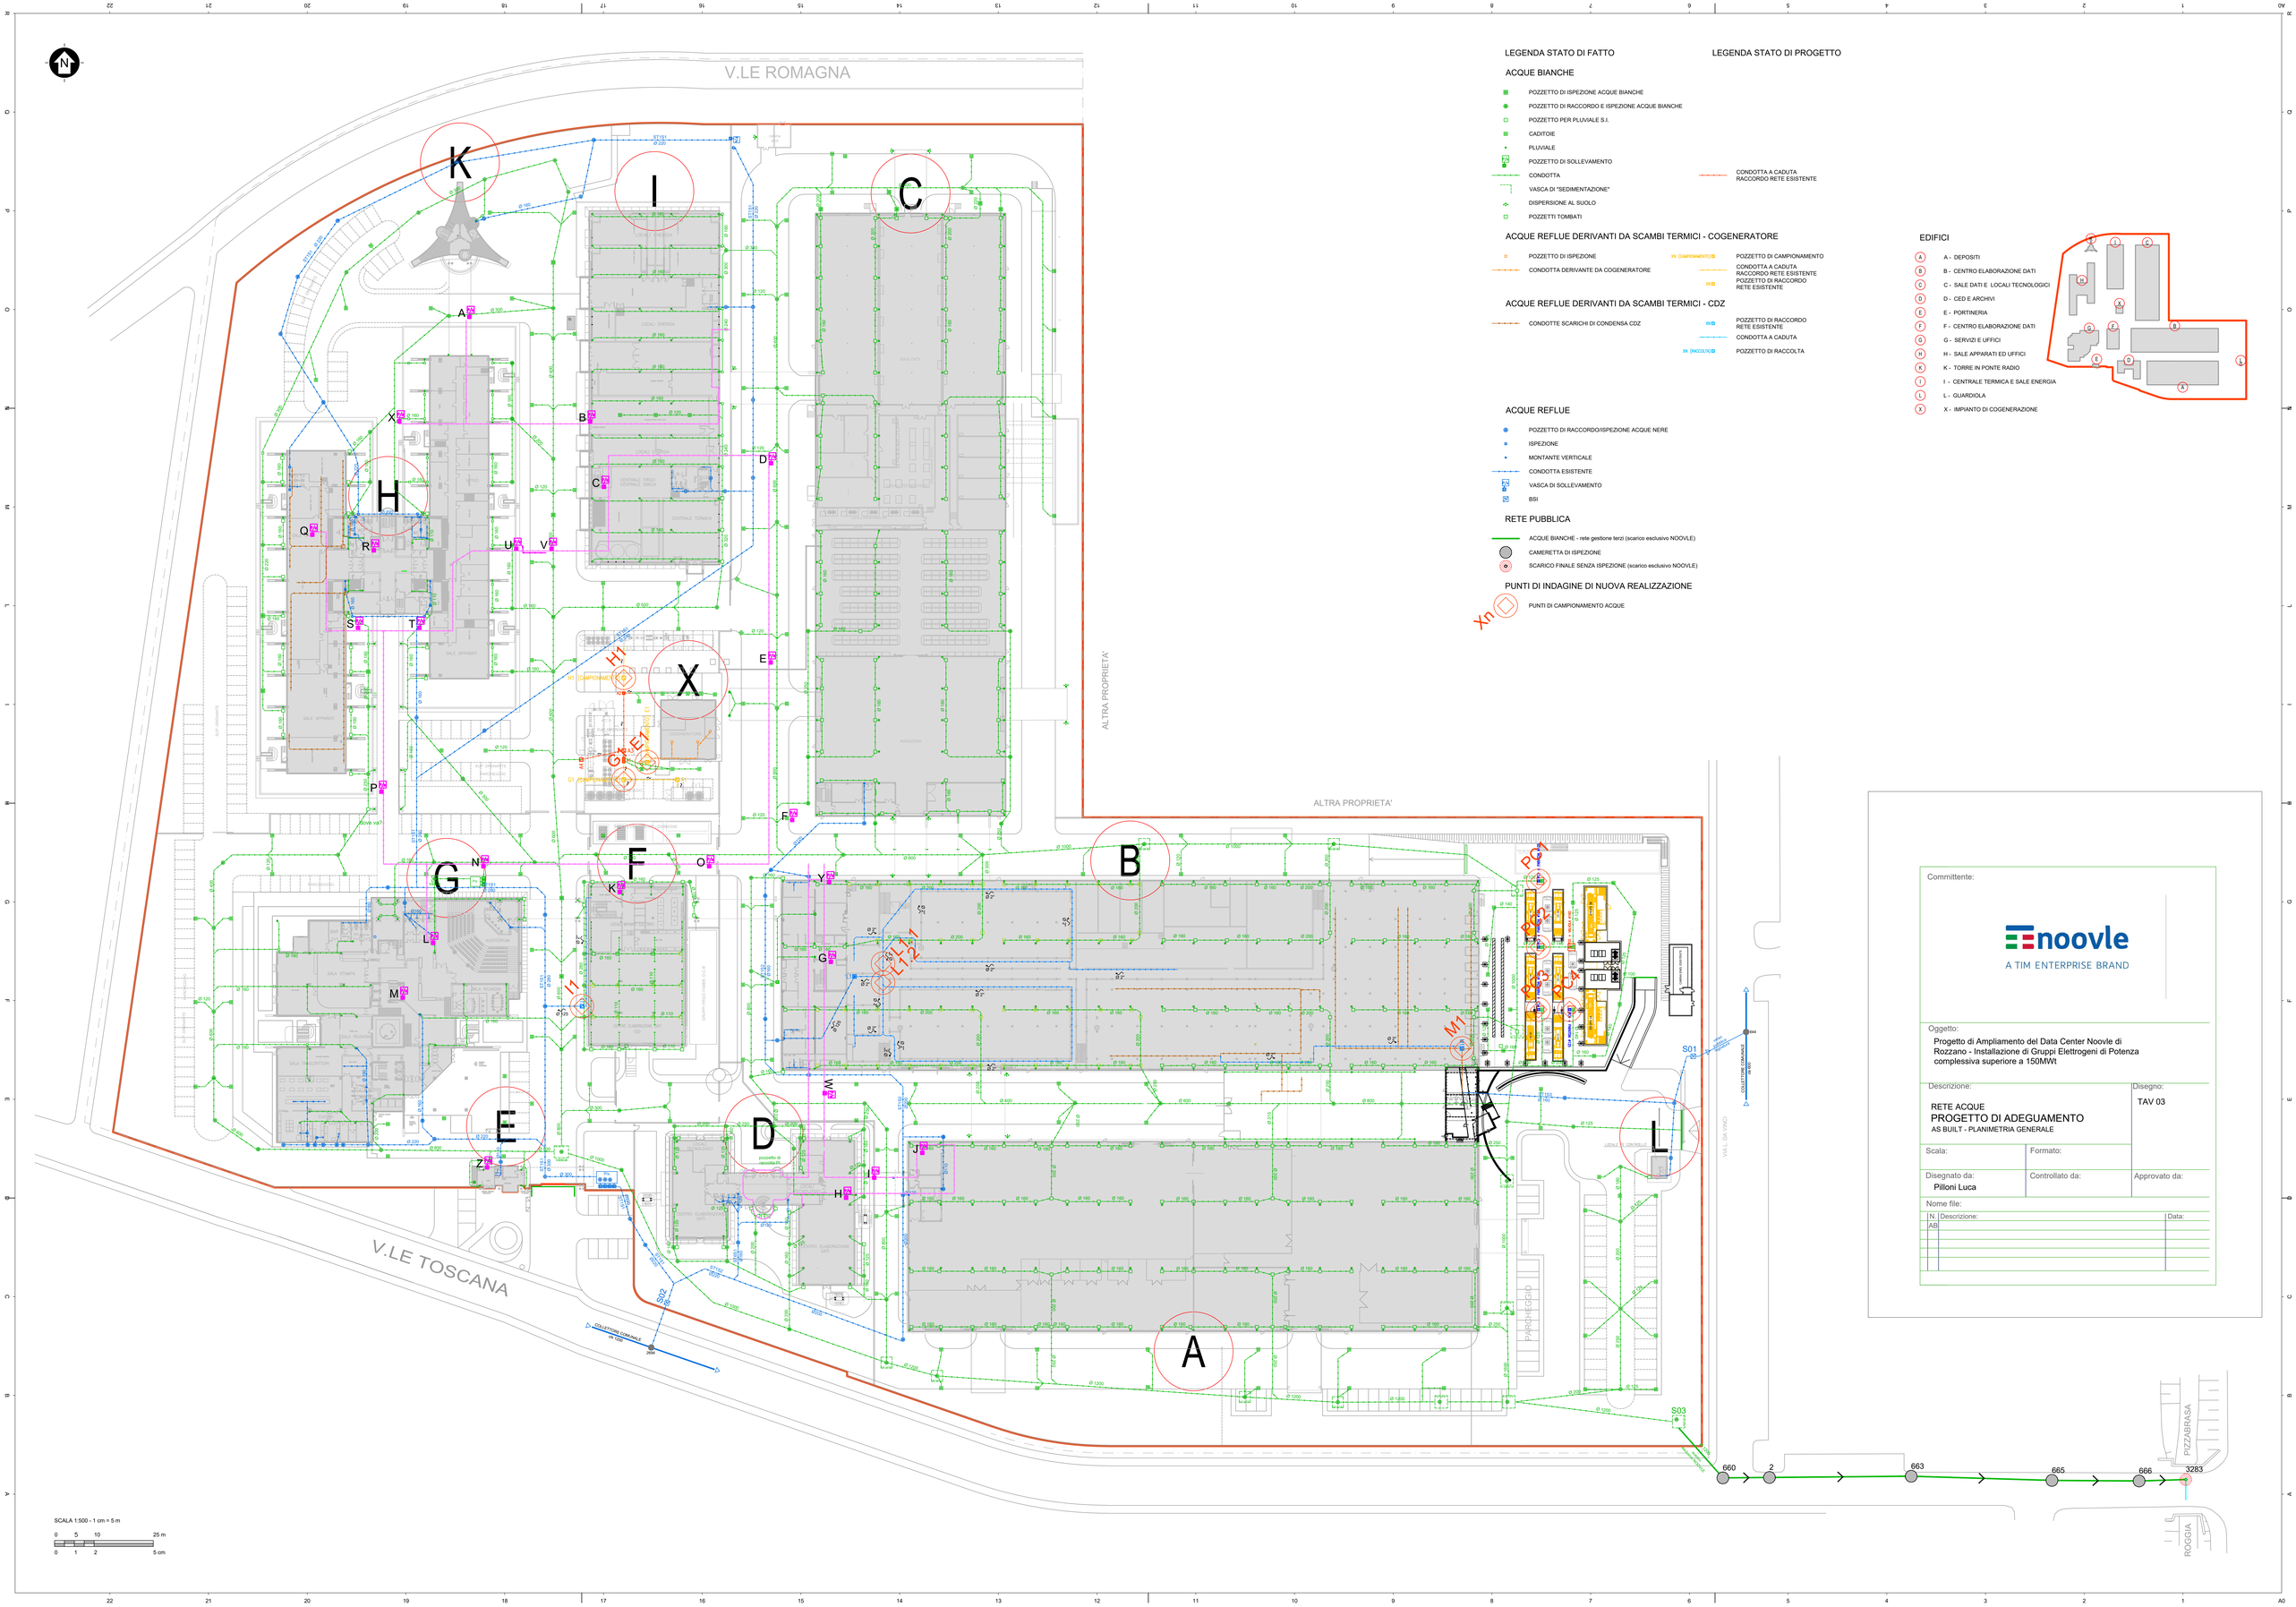


## LEGENDA STATO DI FATTO

### ACQUE BIANCHE

- POZZETTO DI ISPEZIONE ACQUE BIANCHE
- POZZETTO DI RACCORDO E ISPEZIONE ACQUE BIANCHE
- POZZETTO PER PLUVIALE S.I.
- CADITOIE
- PLUVIALE
- POZZETTO DI SOLLEVAMENTO
- CONDOTTA
- VASCA DI "SEDIMENTAZIONE"
- DISPERSIONE AL SUOLO
- POZZETTI TOMBATI

### ACQUE REFLUE DERIVANTI DA SCAMBI TERMICI - COGENERATORE

- POZZETTO DI ISPEZIONE
- CONDOTTA DERIVANTE DA COGENERATORE

### ACQUE REFLUE DERIVANTI DA SCAMBI TERMICI - CDZ

- CONDOTTE SCARICHI DI CONDENSA CDZ

### ACQUE REFLUE

- POZZETTO DI RACCORDO/ISPEZIONE ACQUE NERE
- ISPEZIONE
- MONTANTE VERTICALE
- CONDOTTA ESISTENTE
- VASCA DI SOLLEVAMENTO
- BSI

### RETE PUBBLICA

- ACQUE BIANCHE - rete gestione terzi (scarico esclusivo NOOVLE)
- CAMERETTA DI ISPEZIONE
- SCARICO FINALE SENZA ISPEZIONE (scarico esclusivo NOOVLE)

### PUNTI DI INDAGINE DI NUOVA REALIZZAZIONE

- Xn PUNTI DI CAMPIONAMENTO ACQUE

## LEGENDA STATO DI PROGETTO

- CONDOTTA A CADUTA RACCORDO RETE ESISTENTE
- XN (CAMPIONAMENTO) POZZETTO DI CAMPIONAMENTO
- CONDOTTA A CADUTA RACCORDO RETE ESISTENTE
- XN POZZETTO DI RACCORDO RETE ESISTENTE
- XN POZZETTO DI RACCORDO RETE ESISTENTE
- CONDOTTA A CADUTA
- XN (RACCOLTA) POZZETTO DI RACCOLTA

## EDIFICI

- A - DEPOSITI
- B - CENTRO ELABORAZIONE DATI
- C - SALE DATI E LOCALI TECNOLOGICI
- D - CED E ARCHIVI
- E - PORTINERIA
- F - CENTRO ELABORAZIONE DATI
- G - SERVIZI E UFFICI
- H - SALE APPARATI ED UFFICI
- K - TORRE IN PONTE RADIO
- I - CENTRALE TERMICA E SALE ENERGIA
- L - GUARDIOLA
- X - IMPIANTO DI COGENERAZIONE

Committente:

noovle
A TIM ENTERPRISE BRAND

Oggetto:
Progetto di Ampliamento del Data Center Noovle di Rozzano - Installazione di Gruppi Elettrogeni di Potenza complessiva superiore a 150MWt

Descrizione:
RETE ACQUE
PROGETTO DI ADEGUAMENTO
AS BUILT - PLANIMETRIA GENERALE

Disegno: TAV 03

Scala:

Formato:

Disegnato da: Pilloni Luca

Controllato da:

Approvato da:

Nome file:

| N. | Descrizione: | Data: |
|---|---|---|
| AB | | |